PL 16.1

Coupe longitudinale par l'Axe

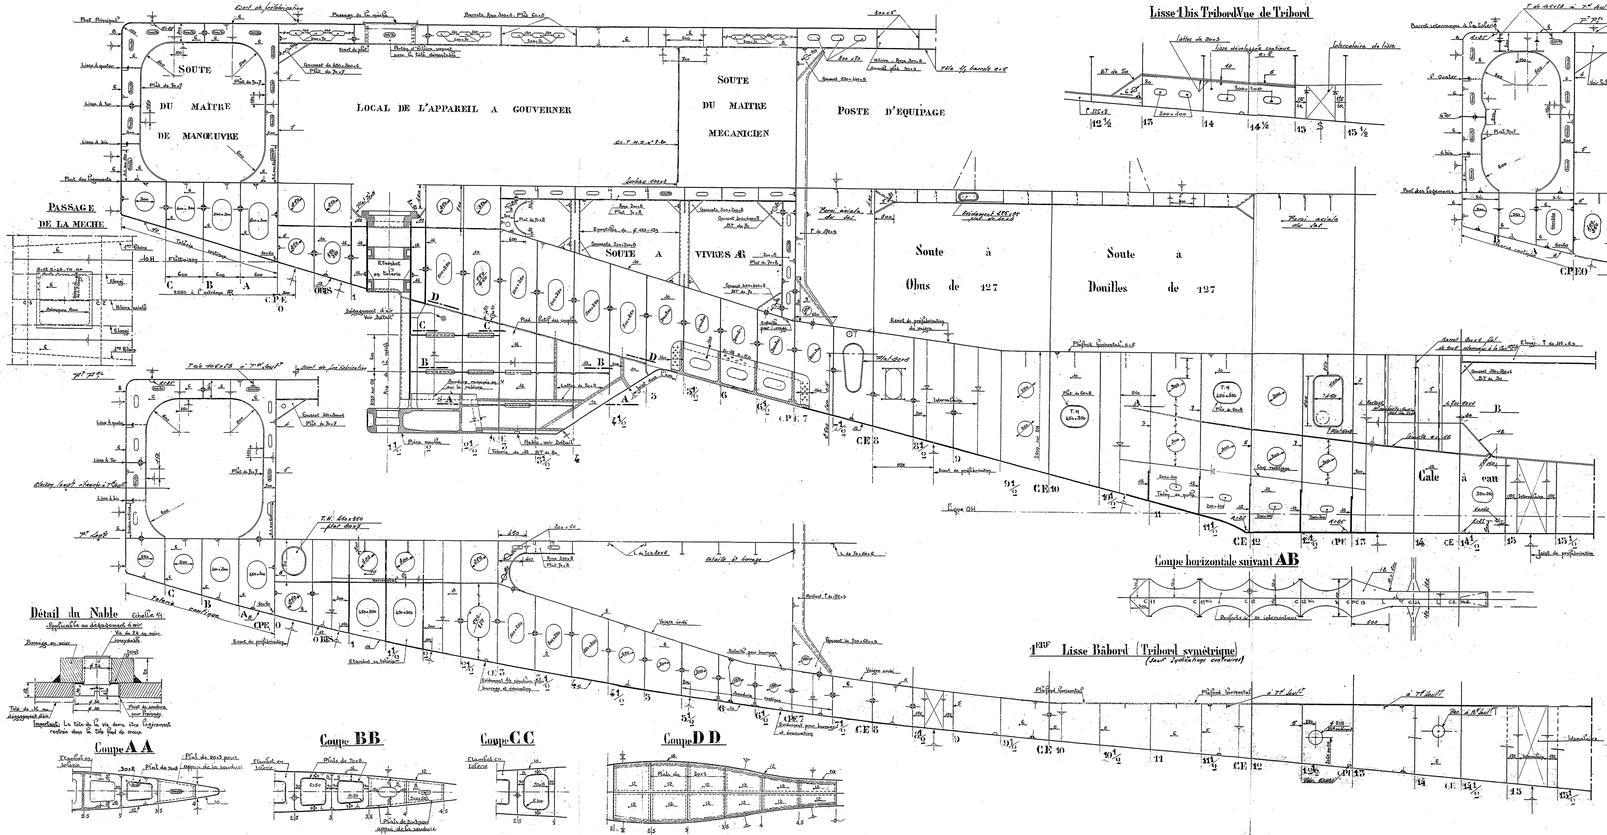

Détail du Nable

Coupe AA

Coupe BB

Coupe CC

Coupe DD

Lisse 1 bis Tribord Vue de Tribord

1ère Lisse Bâbord (Tribord symétrique)

(sauf indications contraires)

Coupe horizontale suivant AB

3ème Lisse Bâbord (Tribord symétrique)

(sauf indications contraires)

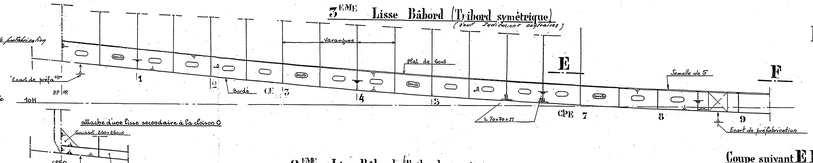

2ème Lisse Bâbord Tribord symétrique

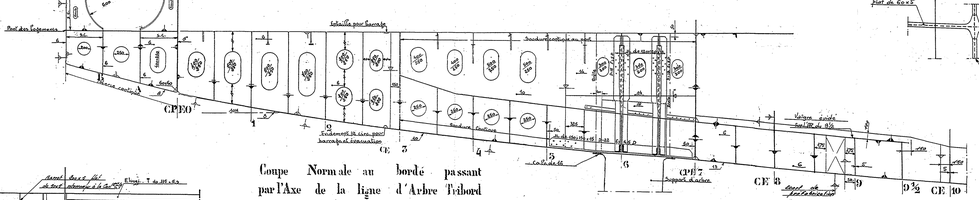

Coupe suivant EF

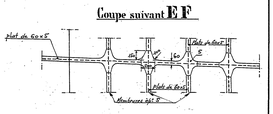

Coupe Normale au bordé passant par l'Axe de la ligne d'Arbre Tribord

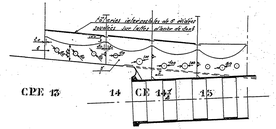

Lisse 1 bis Bâbord Vue de l'Axe

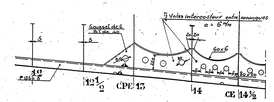

Coupe Normale au Bordé Passant par la Ligne d'Arbre Bâbord

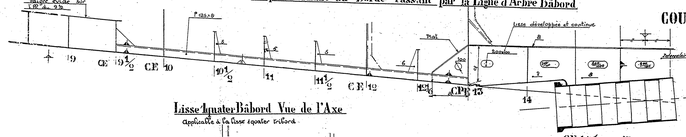

Lisse 1quater Bâbord Vue de l'Axe

Applicable à la lisse 1quater tribord

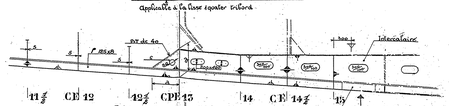

Lisse 1ter Tribord

Escorteurs d'escadre
TYPE **SURCOUF**
Construits à LORIENT
sur les plans du Service Technique des Constructions et Armes Navales

2ème Tranche
CHARPENTE ARRIÈRE

COUPES LONGITUDINALES

Conforme à l'exécution
(à la date du 1.1.1939)

Echelle 1/20

L'Ingénieur en Chef
du Génie Maritime PICARD

L'Ingénieur en Chef
du Génie Maritime CROCHY
Chef de la Section des Constrs Neuves

L'Ingénieur Général
du Génie Maritime CASTELLAN
Directeur des Constructions et Armes Navales